



COMUNE DI COSTERMANO SUL GARDA

PROVINCIA DI VERONA

QUALIFICAZIONE SENTIERI RICADENTI NEL TERRITORIO COMUNALE E REALIZZAZIONE AREE DI SOSTA, ANCHE A SERVIZIO DELLE ZONE DI ARRAMPICATA
PERCORSO IN LOC. CAMPAGNOLA DI CASTION E AREA DI SOSTA A SERVIZIO DELLA PALESTRA ALL'APERTO ITINERARIO PERCORSO DELLA SALUTE, DELLA ZONA ARRAMPICATA FALESIA DI MARCIAGA E DELLE PISTE CICLABILI ESISTENTI IN LOC. LE SENGE E MANUTENZIONE STRAORDINARIA DEI SENTIERI IN LOC. VAL LONGA E PIZZON DI CASTION.

AS BUILT

COMMITTENTE
COMUNE DI COSTERMANO (VR)
Piazza G.B. Ferrario n. 1
37010 Costermano – Verona

CUP I57H18000940006
CIG 787608816E

TITOLO ELABORATO
PLANIMETRIA DI DETTAGLIO
AREA DI SOSTA E
SEZIONI TIPO DI INTERVENTO

DATA
GIUGNO 2020

N. ELABORATO
ED.04ab

COMMESSA
C10-2018

TIPOLOGIA ELABORATO
disegno

AGGIORNAMENTO


RESPONSABILE UNICO DEL PROCEDIMENTO

IL DIRETTORE DEI LAVORI


In g.
SIMONE LEARDINI

Viale IV Novembre 10 - 37013 Costermano (VR)
Tel.: 045/4770334 - 3491705071 - Fax: 045/4850298
e-mail: ing.leardini@gmail.com / simone.leardini@ncl.it

INQUADRAMENTO CATASTALE: mappa catastale scala 1:2000

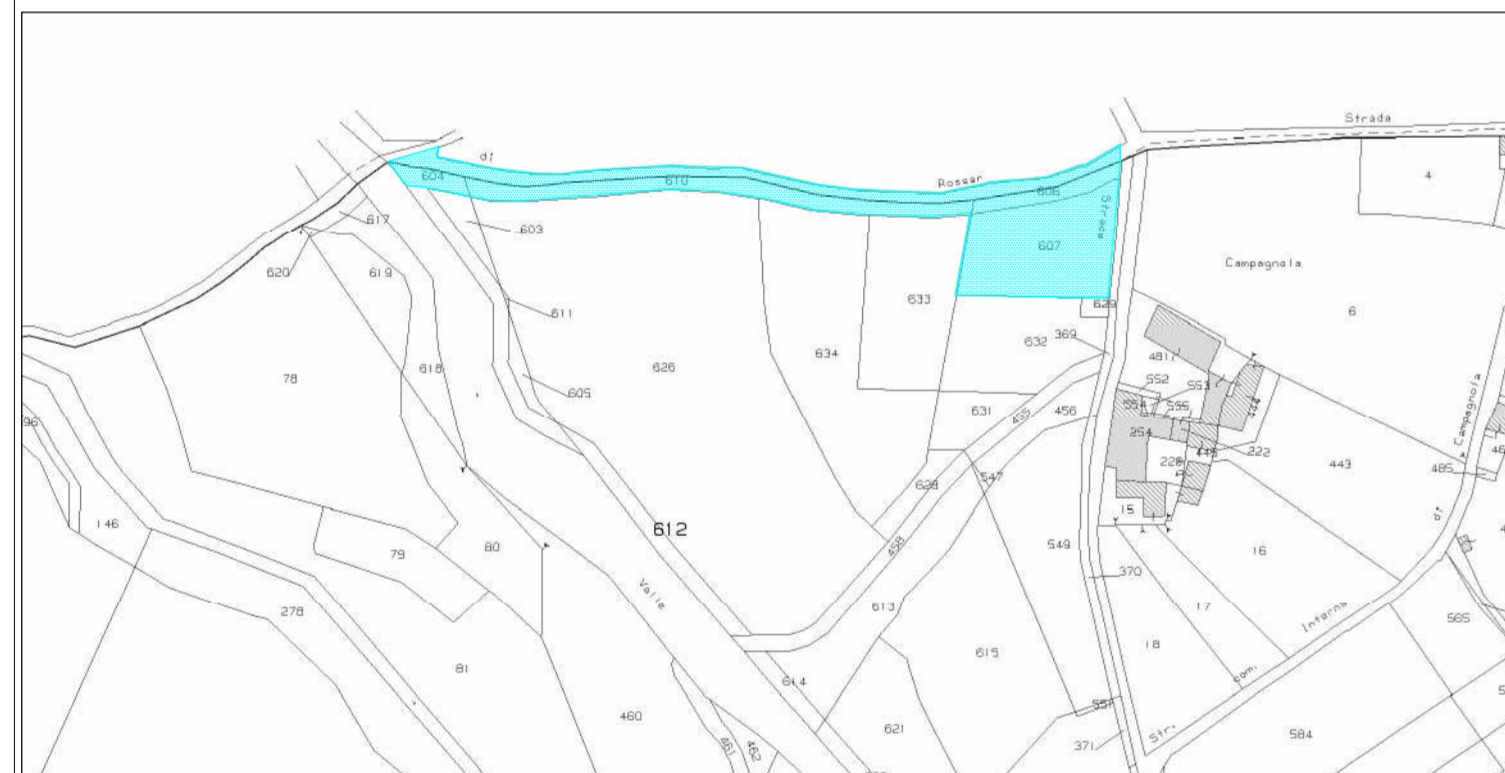


Foglio n. 11, particelle n. 606, 607, 610 e 604 - strada comunale

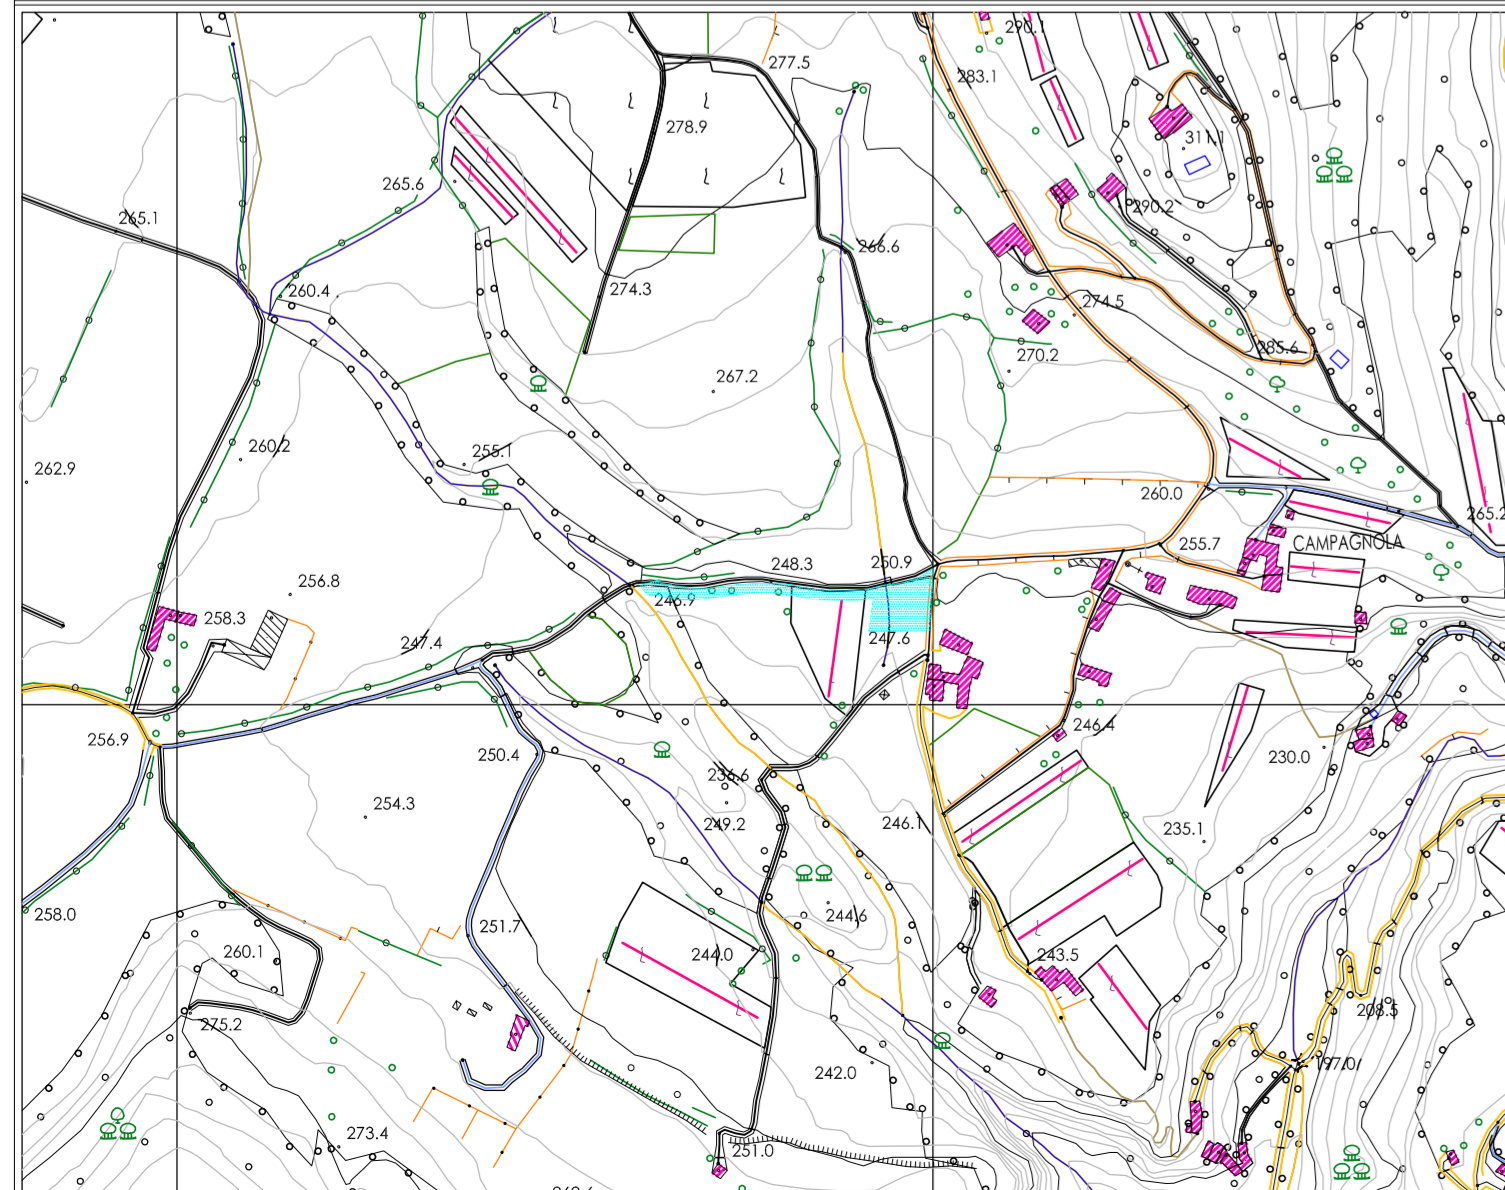


SEZIONI TIPO AREA DI SOSTA

scala 1:50

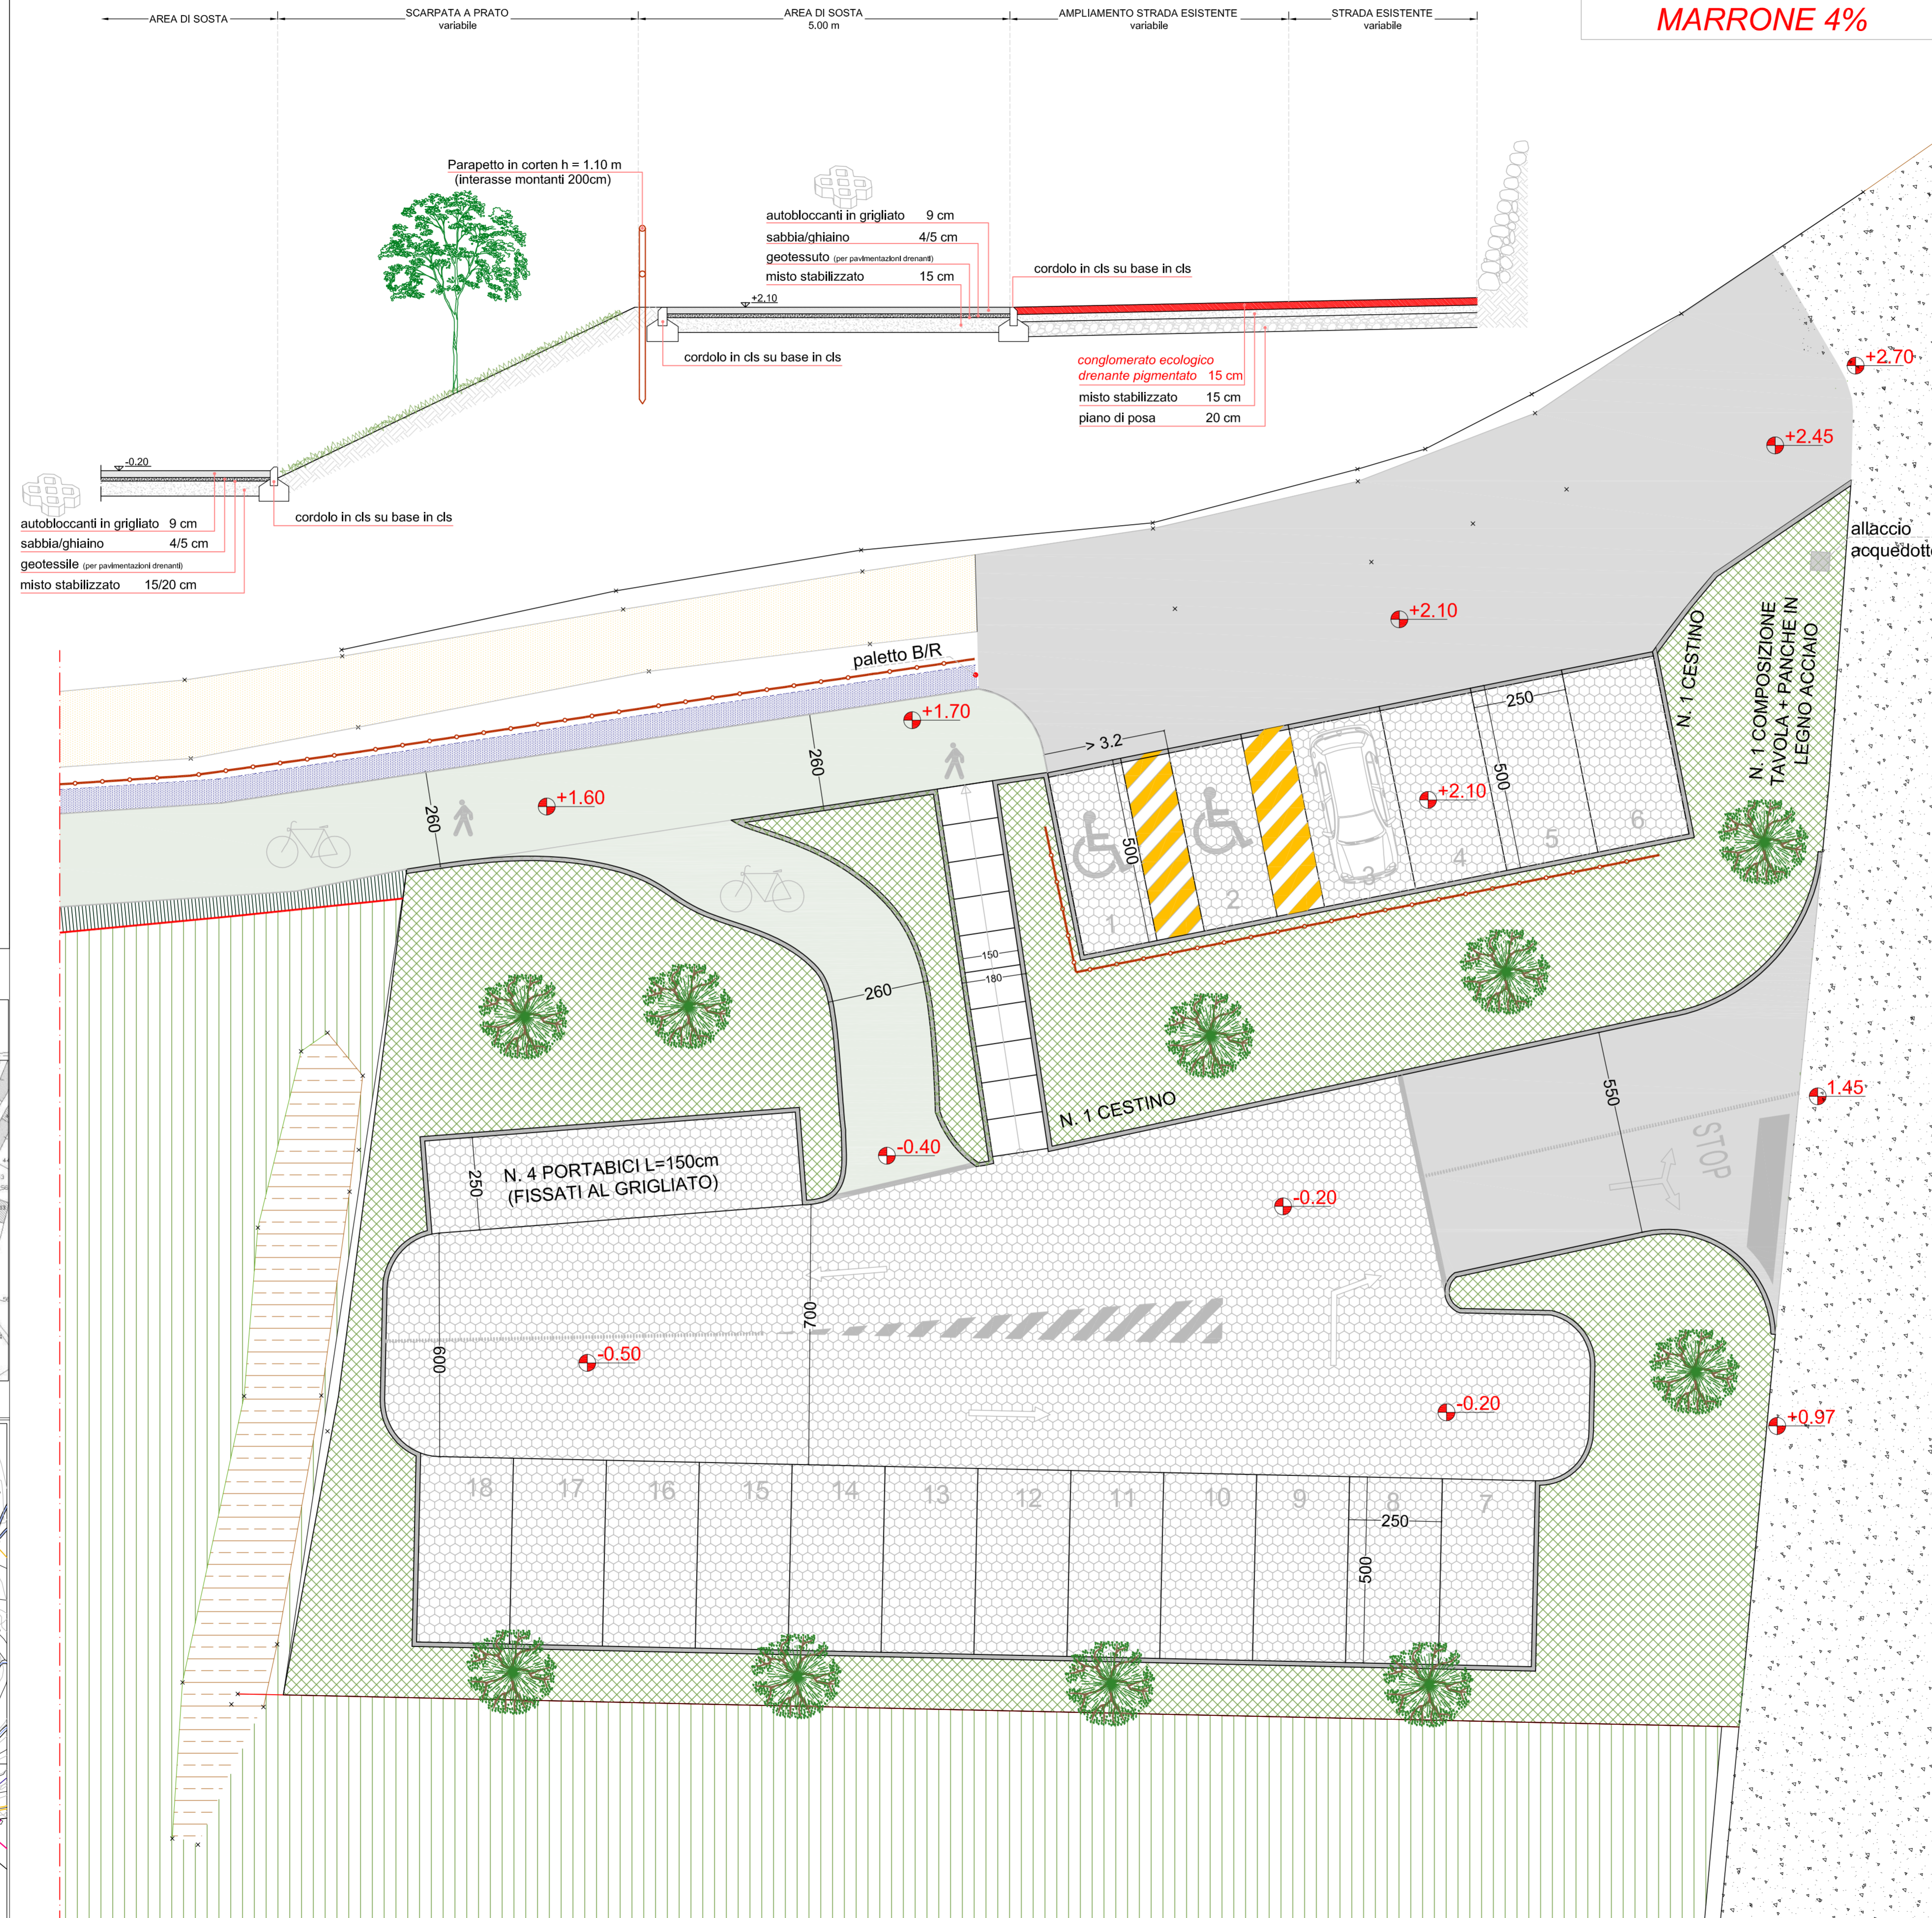

PLANIMETRIA AREA DI SOSTA

scala 1:100

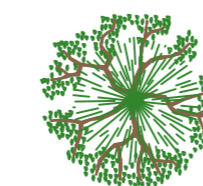


Art. 79 NTO-PI: "Indice di Riequilibrio Ambientale": essenze d'alto fusto in ragione di 1 pianta ogni 2 posti auto: 18 / 2 = minimo 9 piante -> 10 piante (che saranno fornite e piantumate in amministrazione diretta da parte dell'Amministrazione Comunale)

LEGENDA

	strada sterrata esistente		canaletta di scolo laterale
	terreno in pendenza		superficie in grigliato
	balza terreno esistente		prato
	raccordo pendenze		conglomerato ecologico drenante pigmentato - spessore 15cm
	Linea di Frazionamento		conglomerato ecologico drenante pigmentato - spessore 10cm
	parapetto in CORTEN		


SEZIONI TIPO PERCORSO

scala 1:50

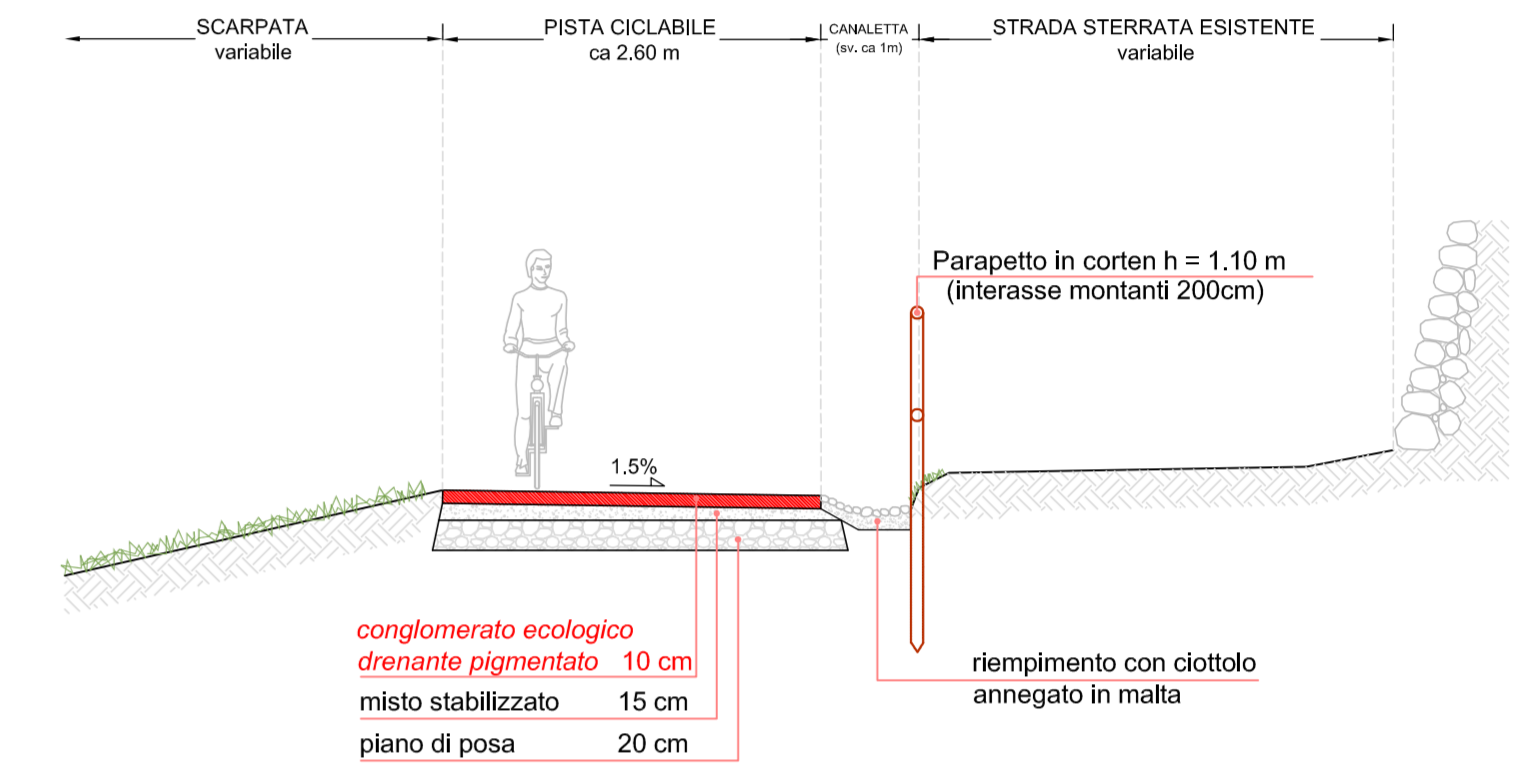

PAVIMENTAZIONE IN GRIGLIATO

scala 1:10

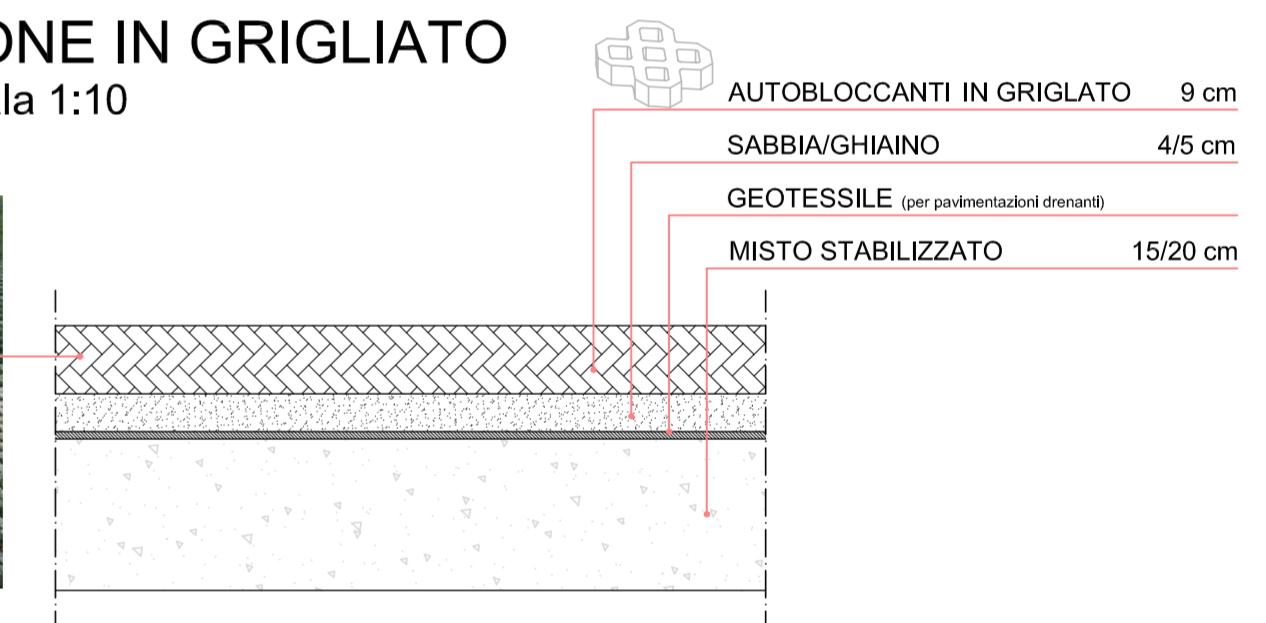

ARREDI E OPERE COMPLEMENTARI



N. 2 CESTINI ZONA DI SOSTA



N. 4 PORTABICI L=150cm (ZONA SOSTA BICI)



N. 1 COMPOSIZIONE TAVOLA + PANCHE IN LEGNO ACCIAIO



TIPOLOGIA PARAPETTO/STACCIONATA IN CORTEN